


P DORYS 2NP - PODHLEDY

1 : 75

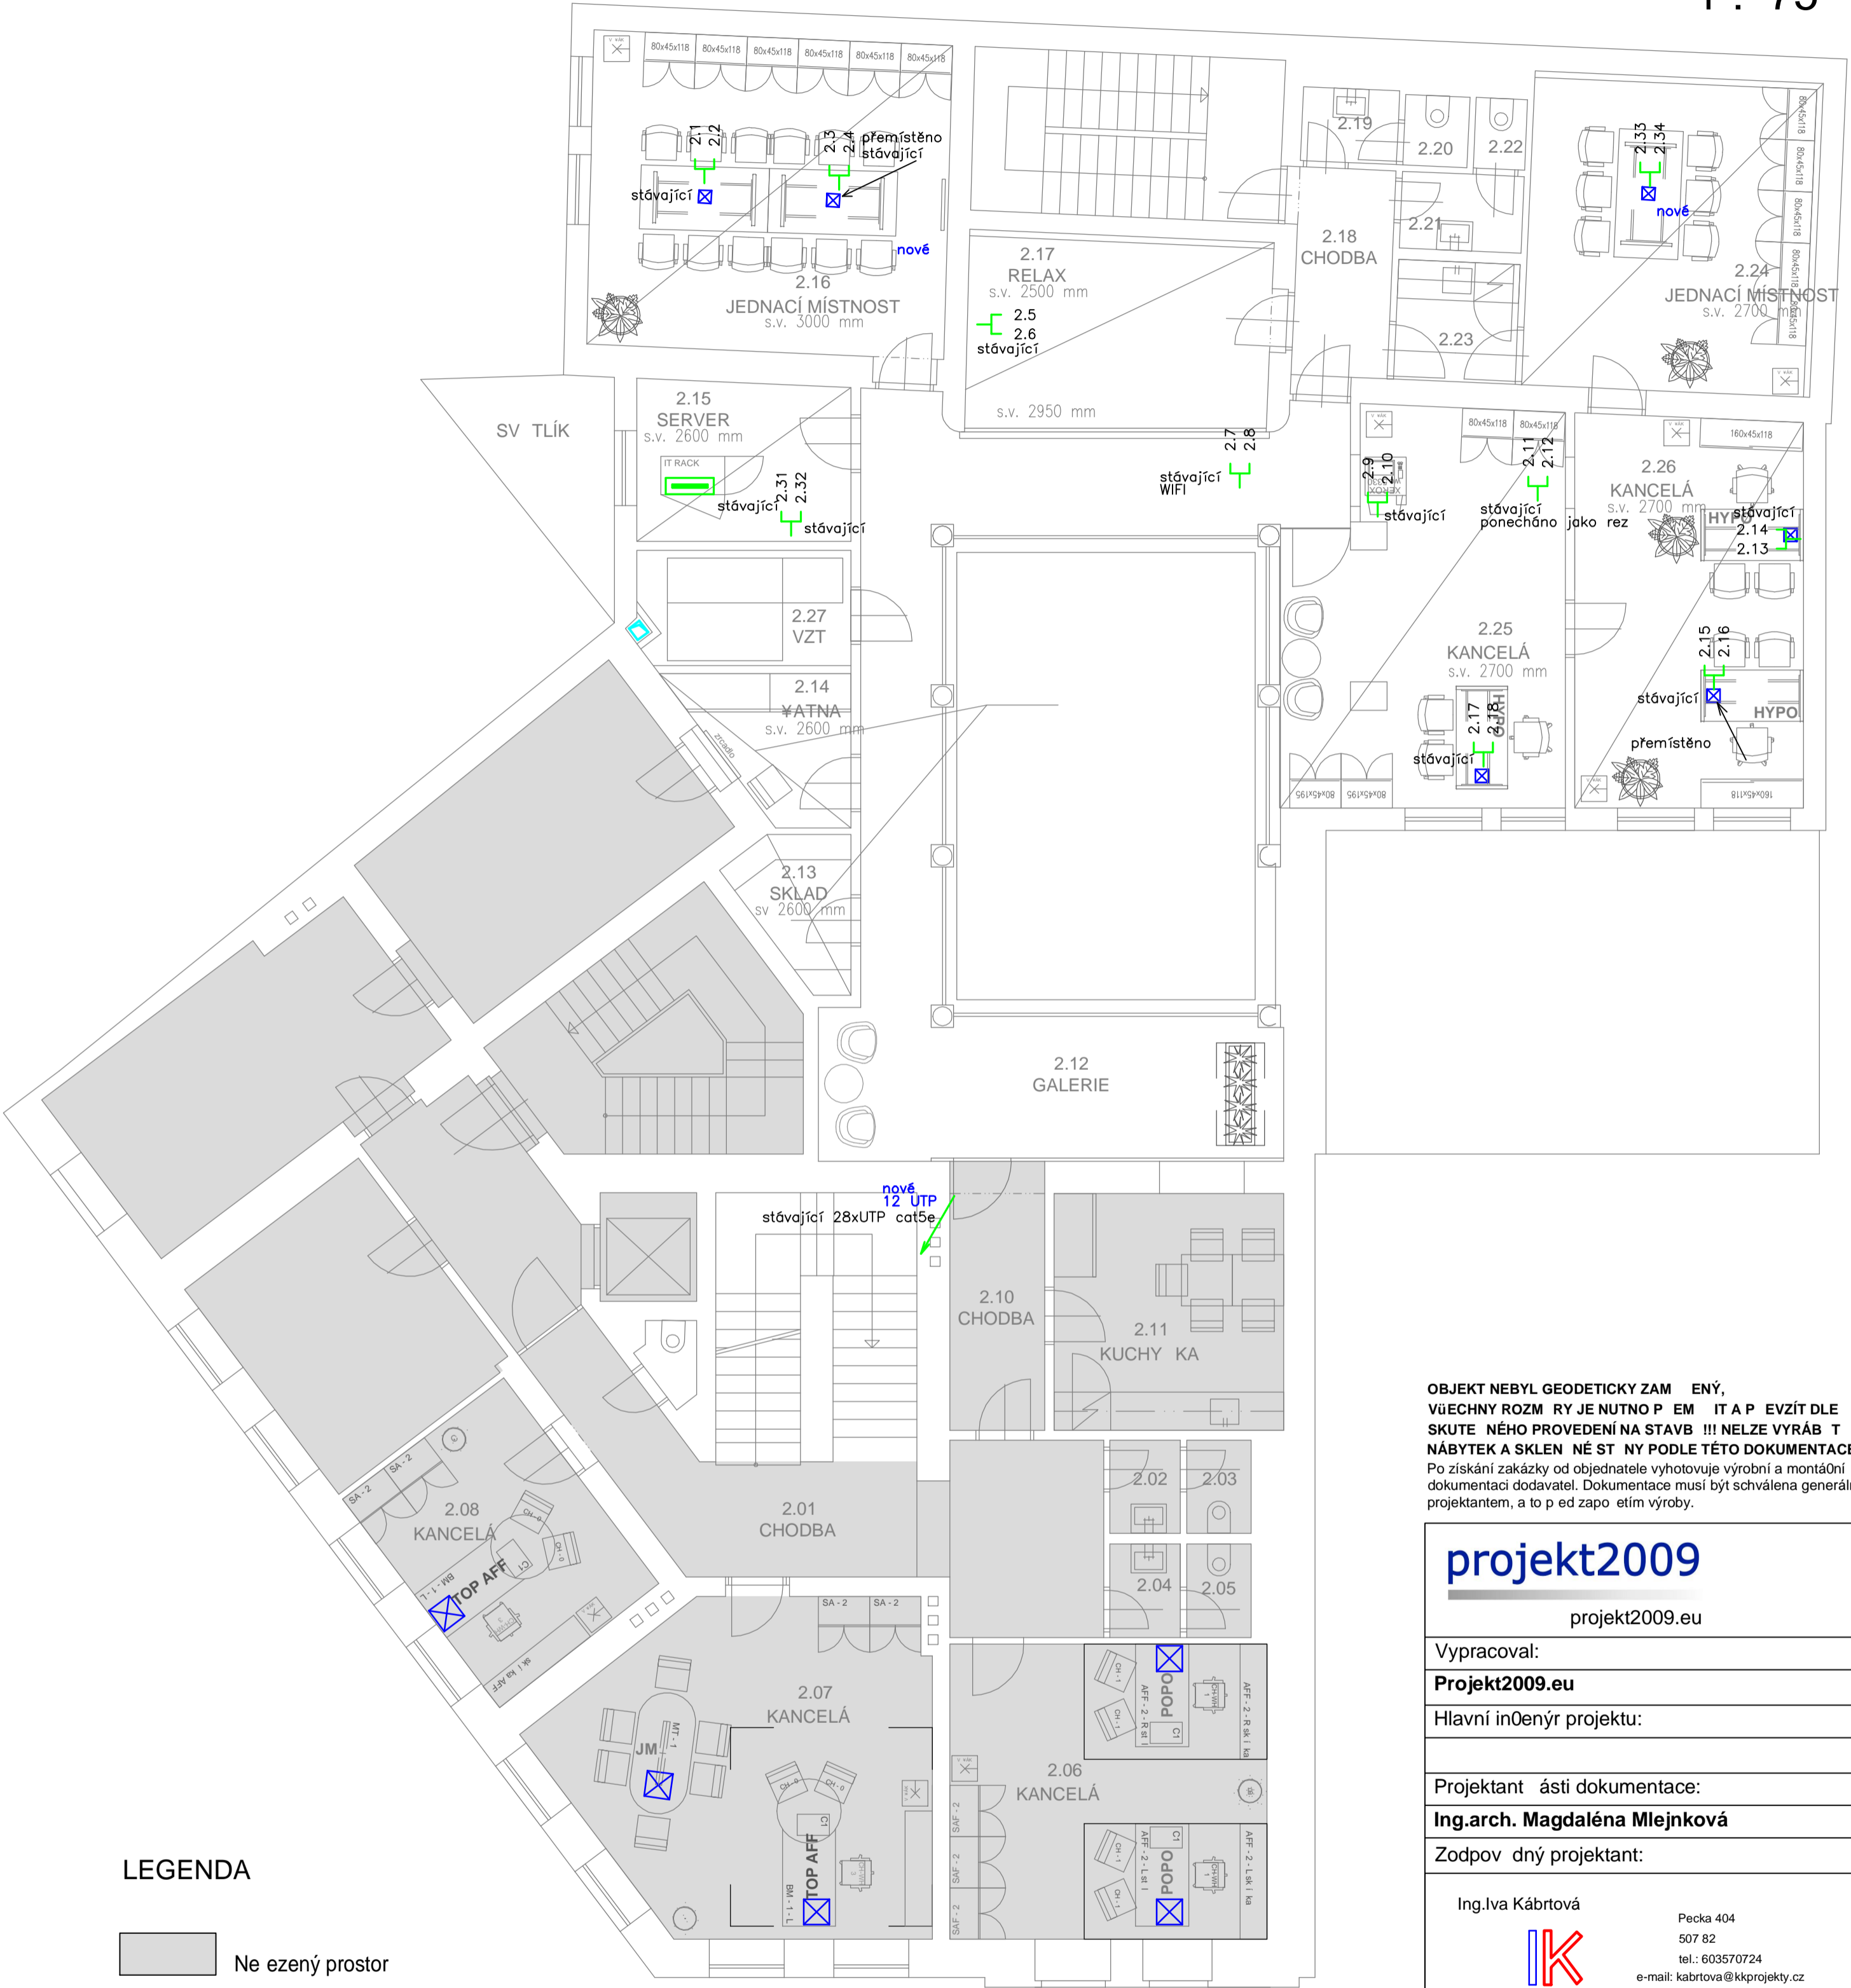

LEGENDA

Ne ežený prostor

21 22
dot.zás. 2xRJ45

OBJEKT NEBYL GEODETIČKY ZAMĚŘENÝ,
VŮECHNY ROZMĚRY JE NUTNO PŘEMĚŘIT A PŘEVZÍT DLE
SKUTEČNÉHO PROVEDENÍ NA STAVBĚ !!! NELZE VÝRÁBĚT
NÁBYTEK A SKLENĚNOSTI PODLE TĚTO DOKUMENTACE!!!
Po získání zakázky od objednatele vyhotovuje výrobní a montážní
dokumentaci dodavatel. Dokumentace musí být schválena generálním
projektantem, a to před započetím výroby.

projekt2009

projekt2009.eu

Vypracoval:

Projekt2009.eu

Hlavní inženýr projektu:

Projektant části dokumentace:

Ing.arch. Magdaléna Mlejnková

Zodpovědný projektant:

Ing.Iva Kábrtová



Pecka 404
507 82
tel.: 603570724
e-mail: kabrtova@kkprojektty.cz
Provozovna: Legii 268, 50901 Nová Paka

Investor:

Raiffeisenbank a.s.
Hvězdoва 1716/2b, 140 78 Praha 4, IČO 49240901

Stavba:

Raiffeisenbank, Karlovy Vary
Krále Jiřího 909/39, 36001 Karlovy Vary

Název výkresu:

P DORYS 2NP - ROZVODY SKS

Stupeň PD:	Datum:	Měřítko:
DSP	05/2024	1:75
Část dokumentace:	. výkresu:	Revize:
D1 - EL	07	