

TABULKA MÍSTNOSTÍ


PATRO	Č.M.	MÍSTNOST	PL. (m²)
1.np	1.01	ZÁDVEŘÍ	11,5
	1.02	BANKOVNÍ HALA	189,3
	1.03	CHODBA	22,5
	1.04	OSTRAHA	12,5
	1.05	BANKOMATY	8,3
	1.06	KANCELÁŘ	12,7
	1.07	CHODBA	6,2
	1.08	POČÍTÁRNA	11,8
	1.09	CHODBA	11,8
	1.10	CHODBA	8,2
	1.11	CHODBA	5,7
	1.12	ÚKLIDOVÁ KOMORA	1,4
	1.13	WC ŽENY	6,2
	1.14	WC MUŽI	6,7
	1.15	KANCELÁŘ BM	12,9
	1.16	KUCHYŇKA	5,6
	1.17	JÍDELNA + ŠATNA	13,1

348,4

V CELÉM PODLAŽÍ  
INSTALOVÁNO PODLAHOVÉ TOPENÍ  
NEBOURAT DO PODLAHY!

# PŮDORYS 1NP - NÁBYTEK

1 : 100

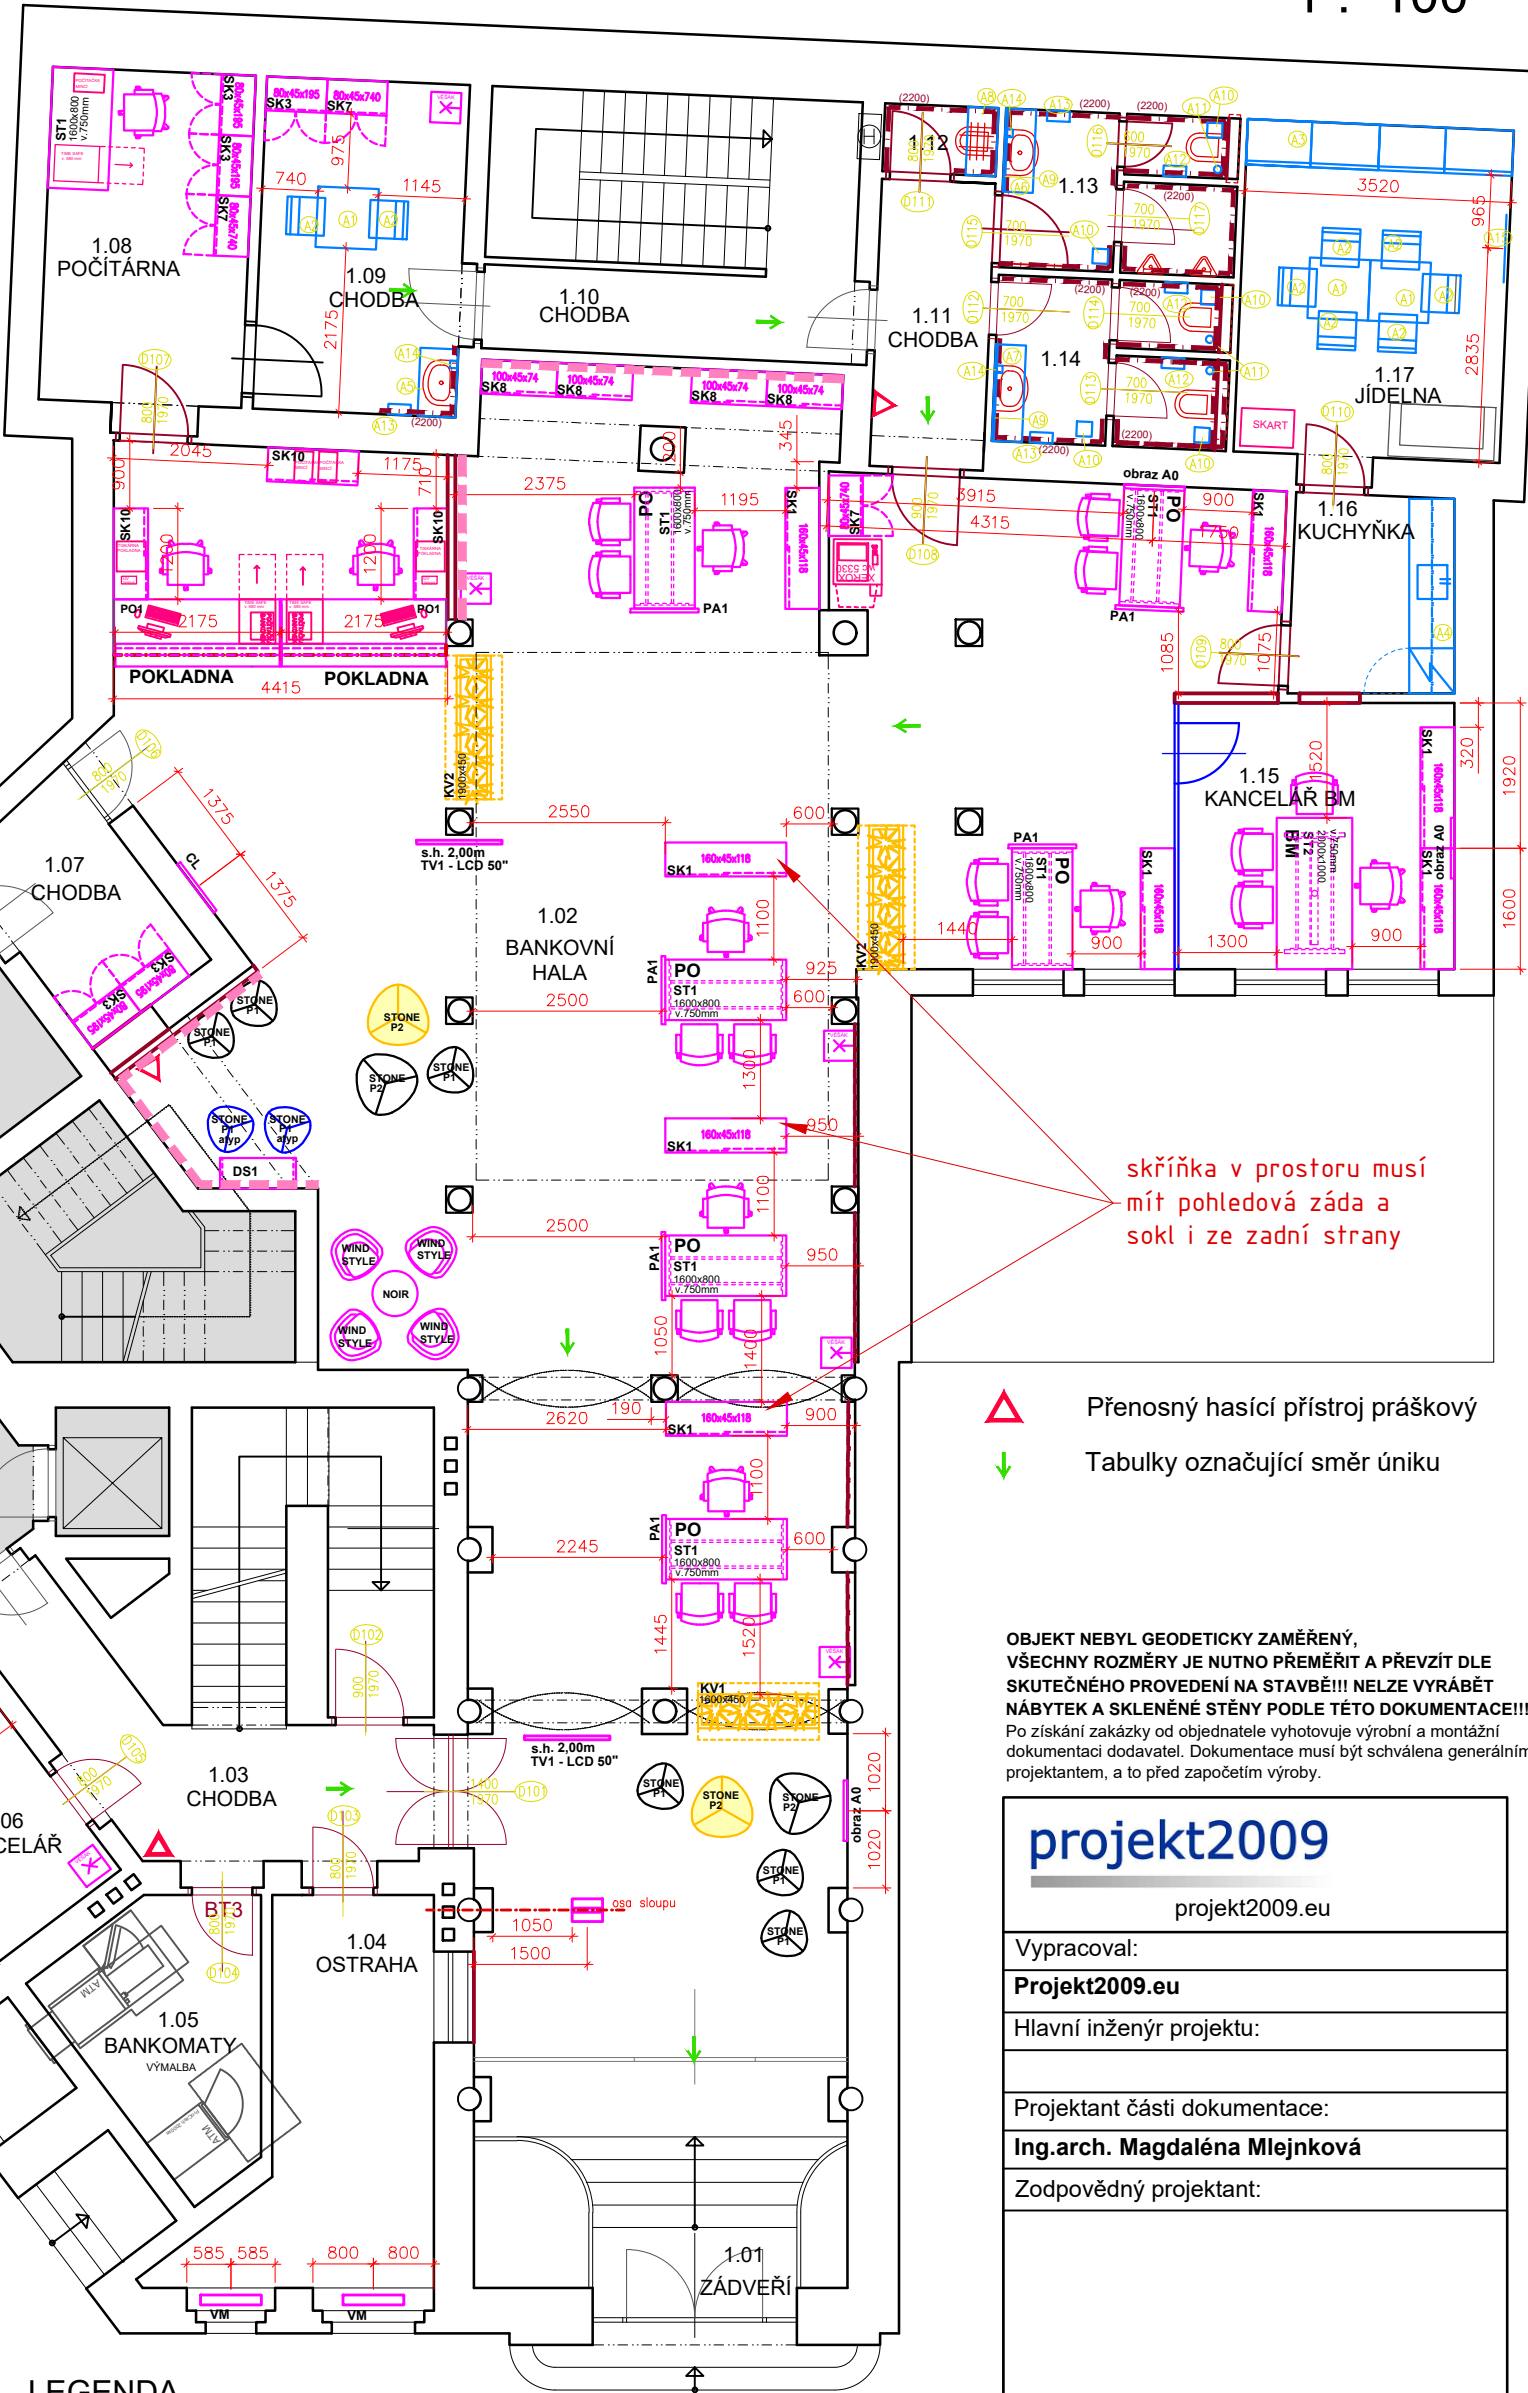

skříňka v prostoru musí  
mít pohledová záda a  
sokl i ze zadní strany

- △ Přenosný hasící přístroj práškový
- ↓ Tabulky označující směr úniku

OBJEKT NEBYL GEODETICKY ZAMĚŘENÝ,  
VŠECHNY ROZMĚRY JE NUTNO PŘEMĚŘIT A PŘEVZÍT DLE  
SKUTEČNÉHO PROVEDENÍ NA STAVBĚ!!! NELZE VYRÁBĚT  
NÁBYTEK A SKLENĚNÉ STĚNY PODLE TĚTO DOKUMENTACE!!!  
Po získání zakázky od objednatele vyhotovuje výrobní a montážní  
dokumentaci dodavatel. Dokumentace musí být schválena generálním  
projektantem, a to před započítím výroby.

TABULKA NÁBYTKU

	OZNAČENÍ VÝROBKU	POČET KS	POZNÁMKA
STOLY	1600x800	8	ST1
	2000x800	1	ST2
	POKLADNA ATYP.	2	PO1
ŽIDLE	židle bankéř	11	
	židle přisedová	17	
	Vitrine Media	4	
PANELY A TABULE	obraz ATYP	3	
	Cliprám	1	
	paravan ke stolu	6	PA1
OSTATNÍ	květináč 1600x450	1	KV1
	květináč 1900x450	2	KV2
	věšák	6	VE1
	skříň 160x45x118	8	SK1
	skříň 80x45x195	6	SK3
	skříň 80x45x74	3	SK7
	skříň 100x45x74	7	SK8
	skříň 120x45x74	3	SK10
	kontejner	9	KO1
	stolek čekací zóna	1	NOIR
	křeslo čekací zóna	4	WIND STYLE
	taburet černý malý	7	STONE P1
	taburet žlutý střední	2	STONE P2
	taburet černý střední	2	STONE P2
	dětský stolek	1	DS1
	taburet modrý malý	2	STONE P1 atyp.
BANKOVNÍ TECHNIKA	multifunkce	1	
	technika na pokladnu	2	komplet na 1 pokladnu
	technika do počítařny	1	komplet

LEGENDA

- Neřešený prostor
- Stávající konstrukce
- Nově navržené SDK konstrukce
- Nově skleněné konstrukce
- Nábytek - světlý dekor dodávka eTruhlárna, s.r.o.
- Nové květiny
- stěna s fototapetou

projekt2009

projekt2009.eu

Vypracoval:

Projekt2009.eu

Hlavní inženýr projektu:

Projektant části dokumentace:

Ing.arch. Magdaléna Mlejnková

Zodpovědný projektant:

Investor:

**Raiffeisenbank a.s.**  
Hvězdova 1716/2b, 140 78 Praha 4, IČ 49240901

Stavba:

**Raiffeisenbank, Karlovy Vary**  
Krále Jiřího 909/39, 36001 Karlovy Vary  
Název výkresu:

PŮDORYS 1NP - NÁBYTEK

Stupeň PD:	Datum:	Měřítko:
DSP	05/2024	1:100
Část dokumentace:	Č. výkresu:	Revize:
D1 - ASŘ	11	