


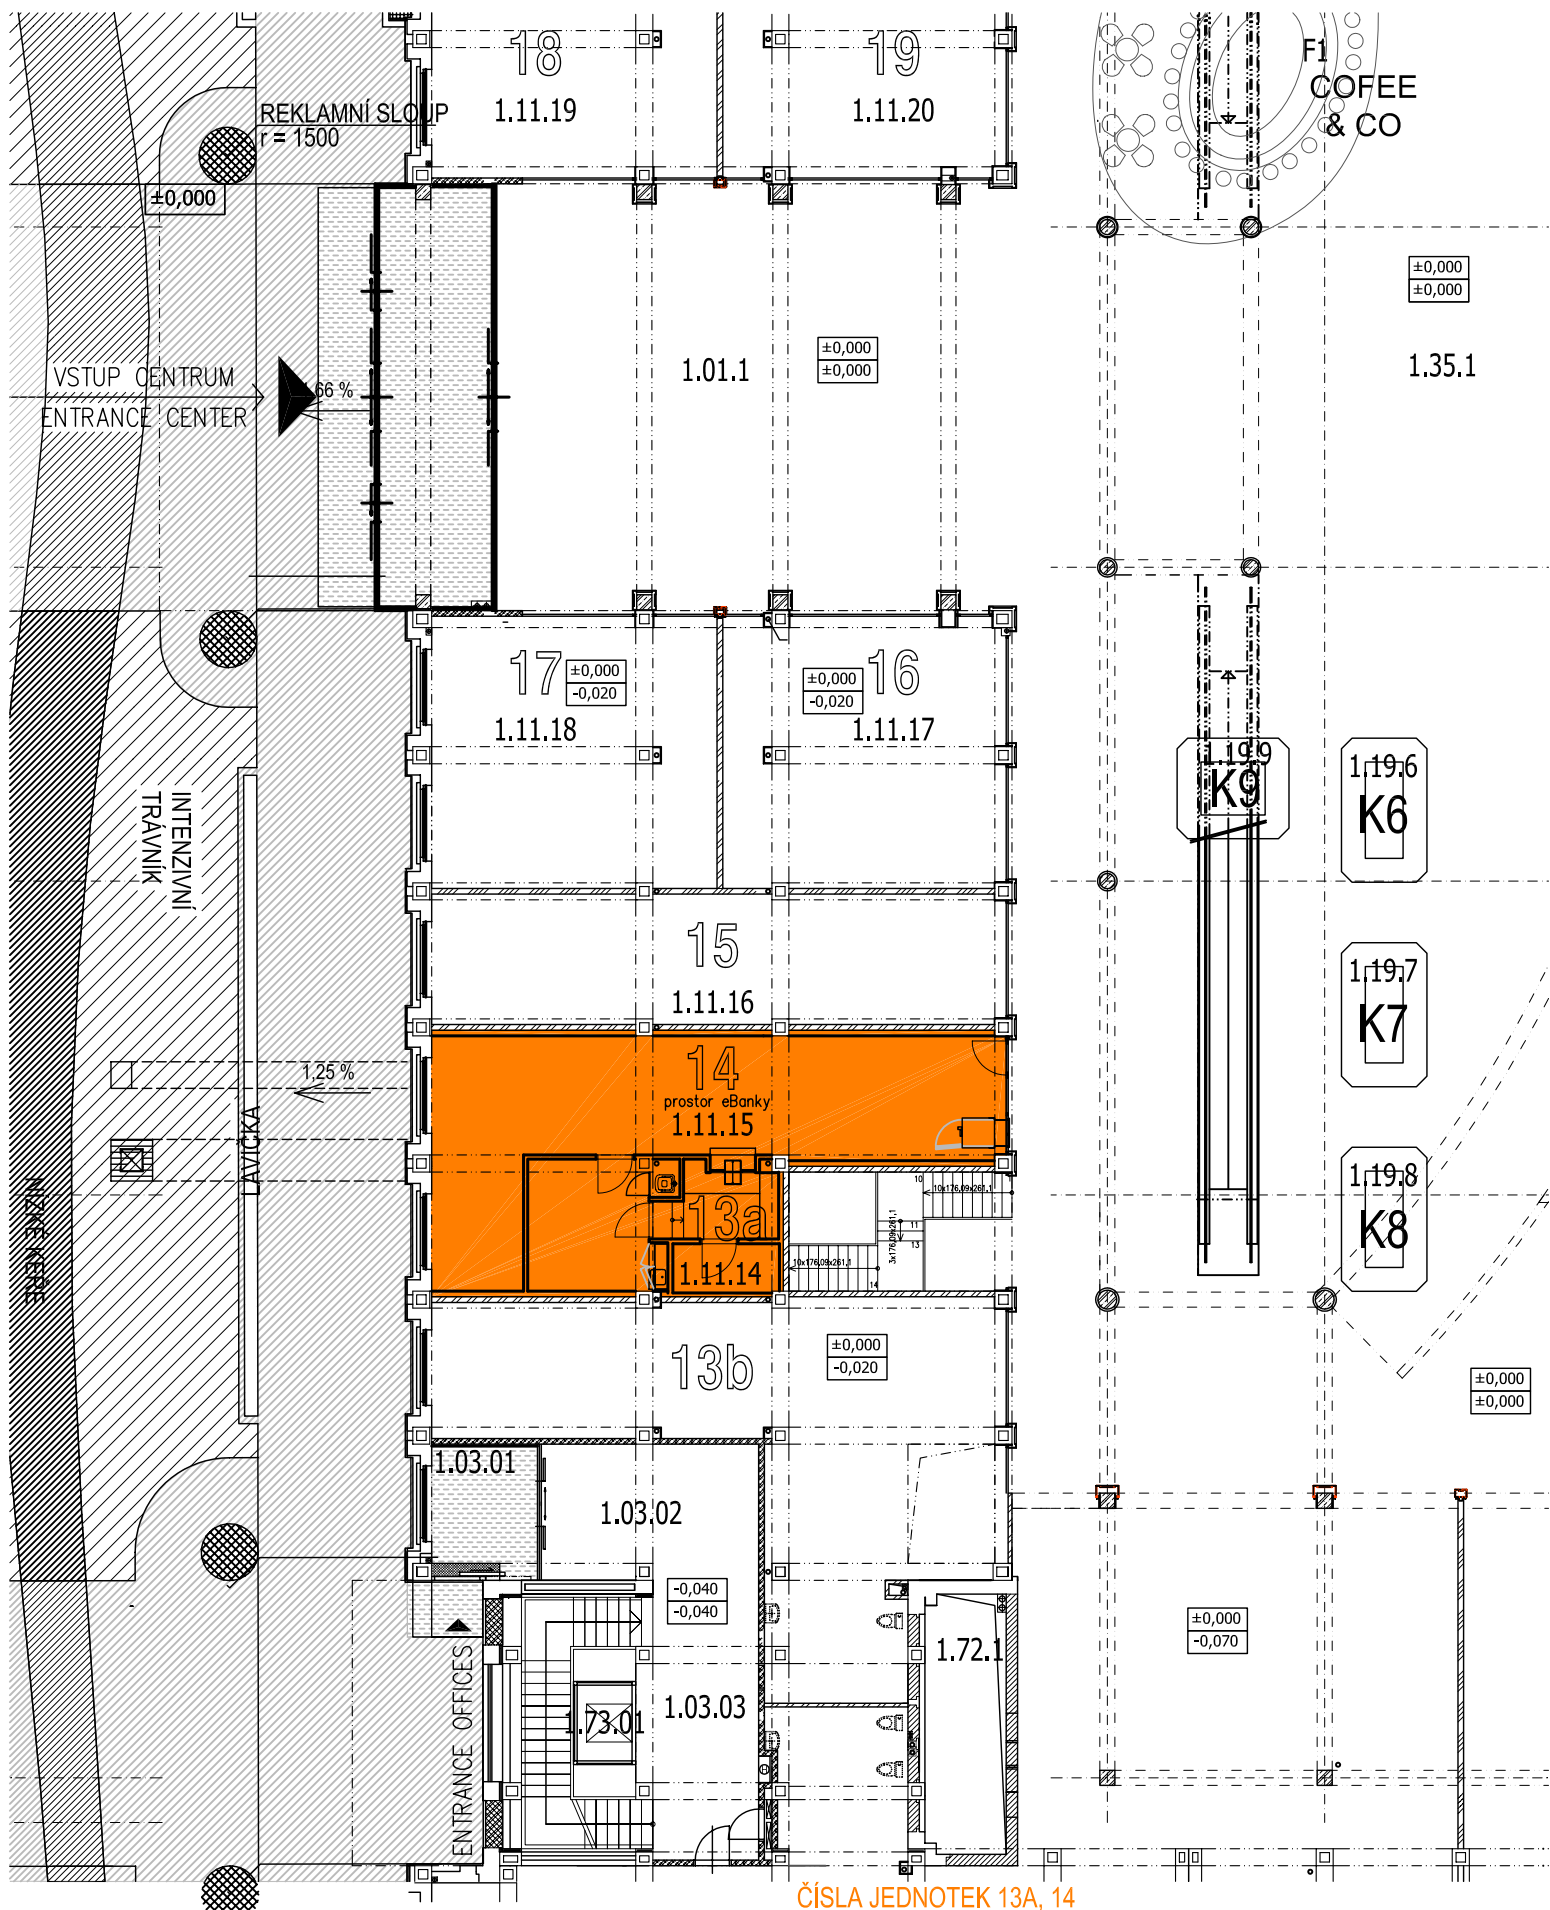

ČÍSLA JEDNOTEK 13A, 14

|                          |  |                                                |  |                                  |  |
|--------------------------|--|------------------------------------------------|--|----------------------------------|--|
| AUTORSKÁ PRÁVA VYJÁZDENA |  | VŠECHNY ROZMĚRY NUTNO OVĚŘIT ZAMĚŘENÍ NA STAVĚ |  | MÍSTNÍ VÝŠKOVÝ SYSTÉM            |  |
| PROFESE                  |  | ARCHITEKTONICKO - STAVEBNÍ ČÁST                |  | GENERÁLNÍ PROJEKTANT             |  |
| STUPEŇ PROJEKTU          |  | DOKUMENTACE SKUTEČNÉHO PROVEDENÍ               |  | heyworth studio                  |  |
| INVESTOR                 |  | eBanka, a.s., Na Příkopě 19, 117 19 Praha 1    |  | Prvního pluku 17, 186 00 Praha 8 |  |
| PROJEKT                  |  | KLIENTSKÉ CENTRUM eBANKY                       |  | ZODPOVĚDNÝ PROJEKTANT            |  |
| MÍSTO                    |  | Obchodní centrum Novo Plaza                    |  | Ing. arch. Eva Heyworth          |  |
| VÝKRES                   |  | SITUACE                                        |  | VYPRACOVAL:                      |  |
|                          |  |                                                |  | Ing. arch. Marcela Zemanová      |  |
|                          |  |                                                |  | MĚŘITKO                          |  |
|                          |  |                                                |  | 1:200                            |  |
|                          |  |                                                |  | FORMÁT                           |  |
|                          |  |                                                |  | A4                               |  |
|                          |  |                                                |  | DATUM                            |  |
|                          |  |                                                |  | 06/03/2007                       |  |
|                          |  |                                                |  | ČÍSLO VÝKRESU                    |  |
|                          |  |                                                |  | B1                               |  |
|                          |  |                                                |  | ČÍSLO PÁRE                       |  |
|                          |  |                                                |  |                                  |  |