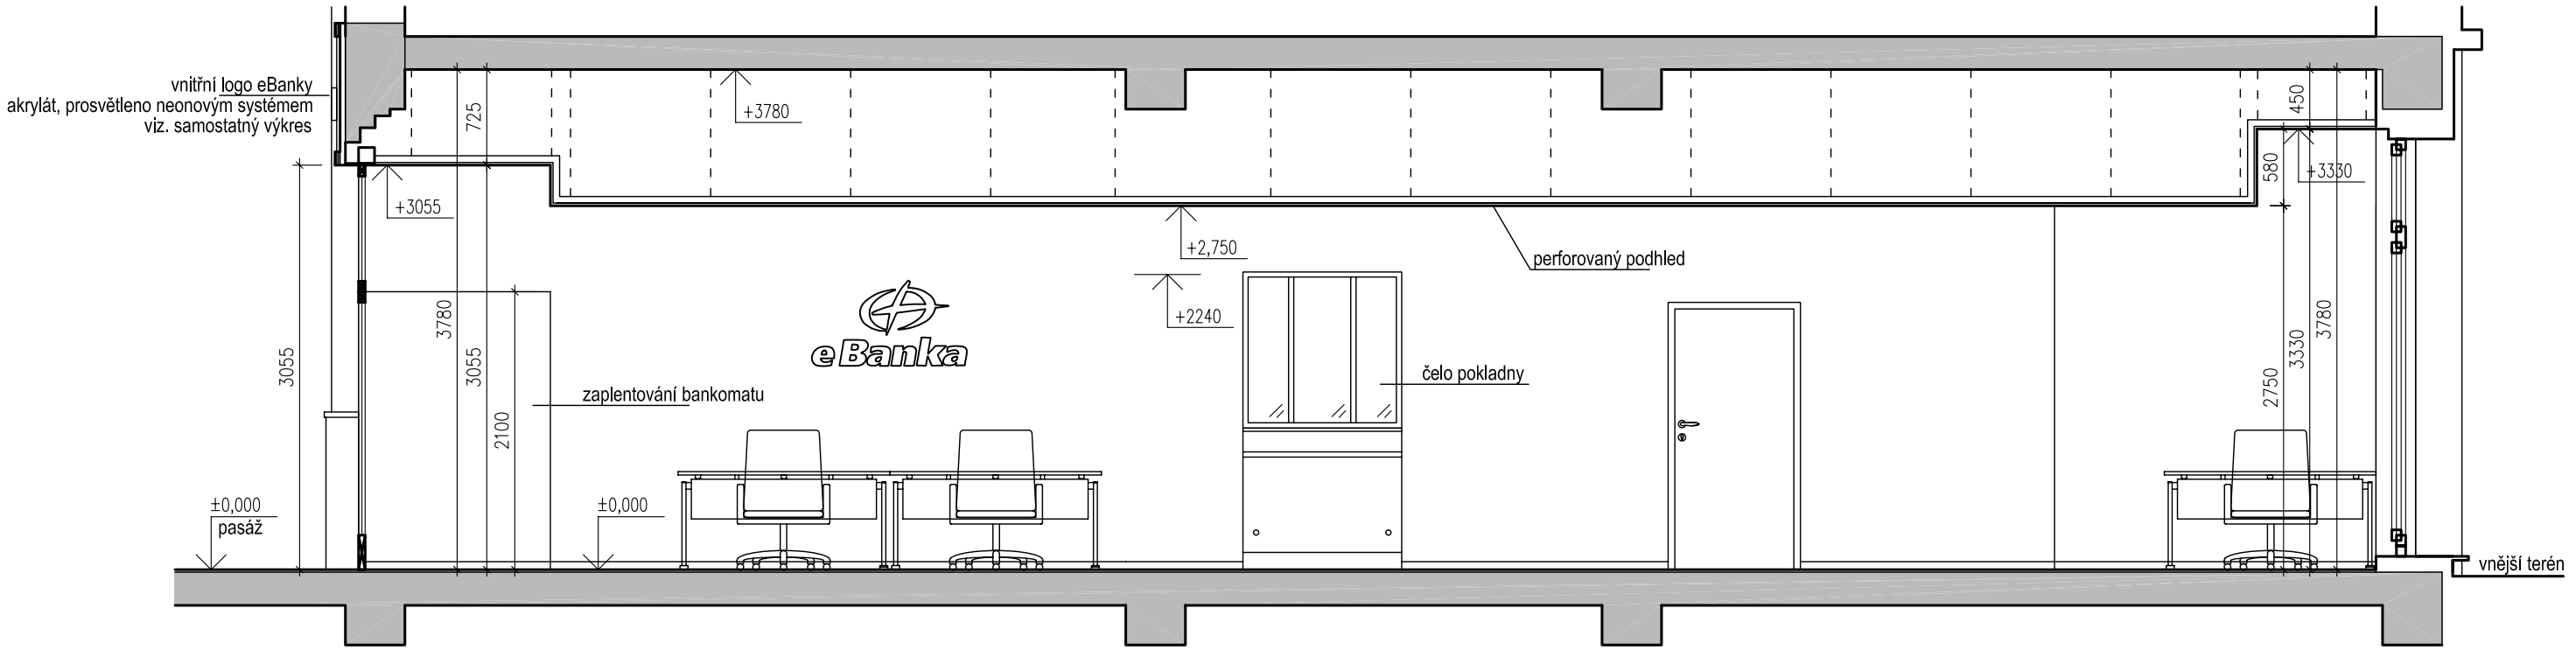


ŘEZ A-A

LEGENDA MATERIÁLŮ

- stávající konstrukce – nosné
- stávající konstrukce – výplňové
- bourané konstrukce
- nové konstrukce – SDK

ČÍSLA JEDNOTEK 13A, 14

AUTORSKÁ PRÁVA VYHRAZENA	VŠECHNY ROZMĚRY NUTNO OVĚŘIT ZAMĚŘENÍM NA STAVBĚ	MÍSTNÍ VÝŠKOVÝ SYSTÉM
PROFESE: ARCHITEKTONICKO - STAVEBNÍ ČÁST		GENERÁLNÍ PROJEKTANT: heyworth studio, Prvního pluku 17, 186 00 Praha 8, tel.: 224 816 288, fax: 224 816 289
STUPEŇ PROJEKTU: DOKUMENTACE SKUTEČNÉHO PROVEDENÍ		
INVESTOR: eBanka, a.s., Na Příkopě 19, 117 19 Praha 1		ZODPOVĚDNÝ PROJEKTANT: ing. arch. Eva Heyworth
PROJEKT: KLIENTSKÉ CENTRUM eBANKY		VYPRACOVAL: Ing. arch. Marcela Zemanová
MÍSTO: Obchodní centrum Novo Plaza, Novodvorská 136, Praha 4		MĚŘÍTKO: 1:50 / FORMÁT / DATUM: 08/03/2007
VÝKRES: ŘEZ A-A		ČÍSLO VÝKRESU: B3 / ČÍSLO PARE